



DET “1”接合詳圖

单位: mm

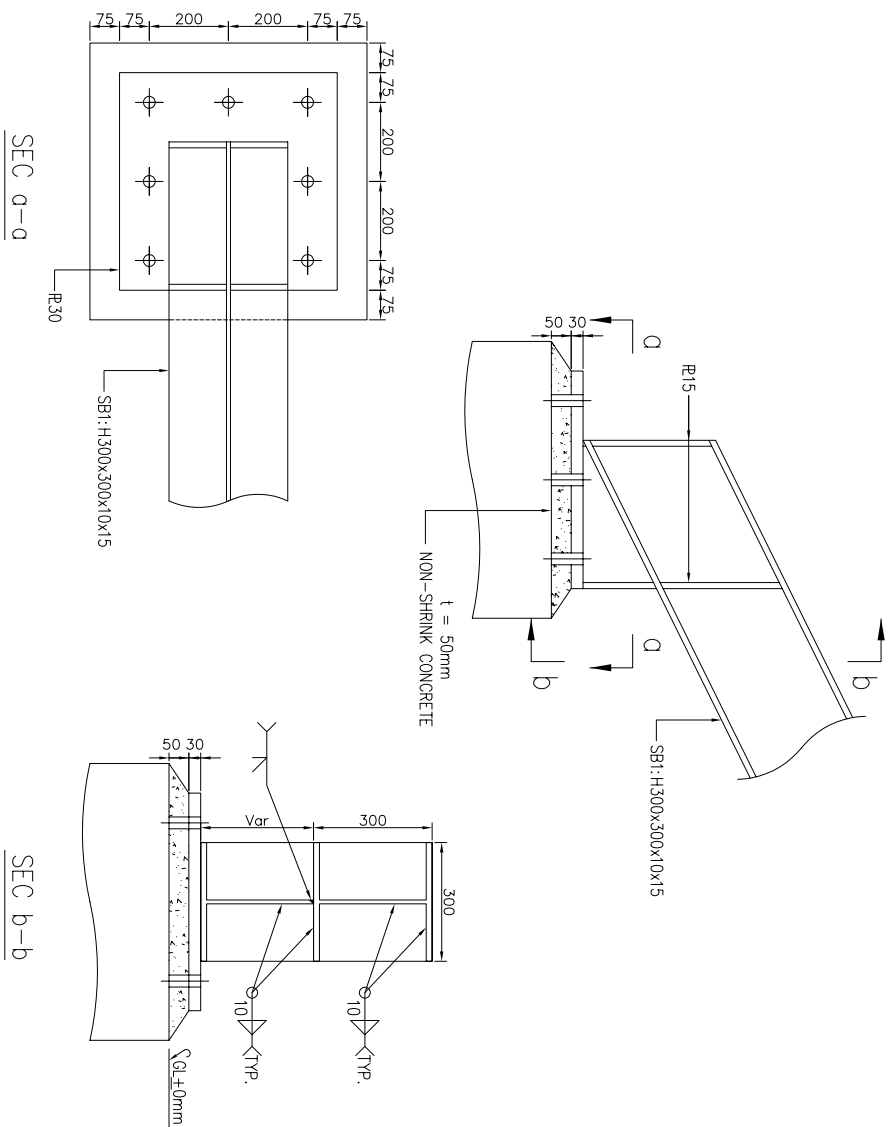


DET “3” 接合詳圖

单位: mm

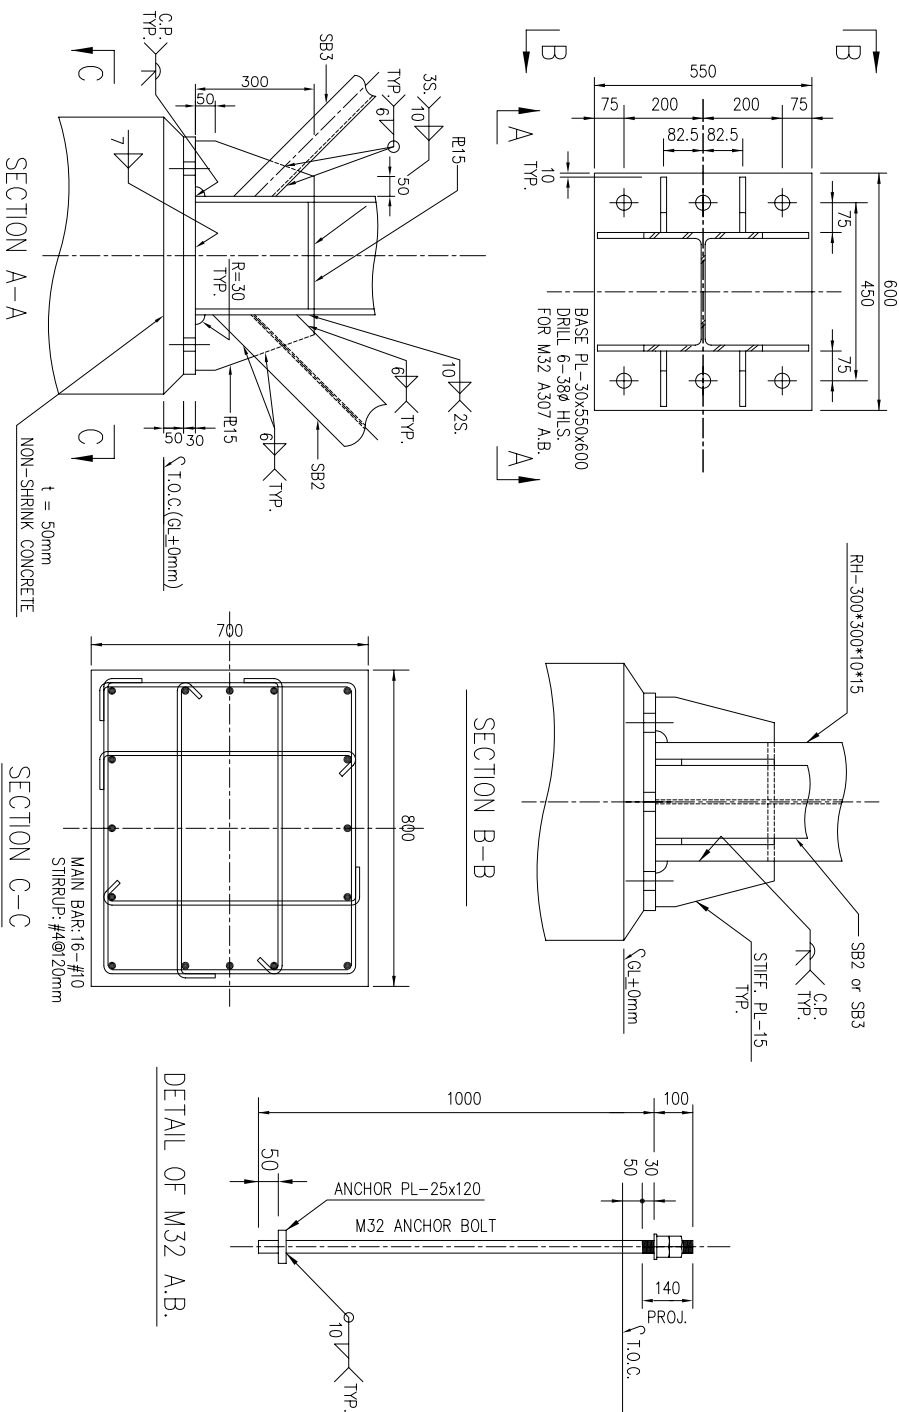


DEF “2”接合詳圖

單位: mm

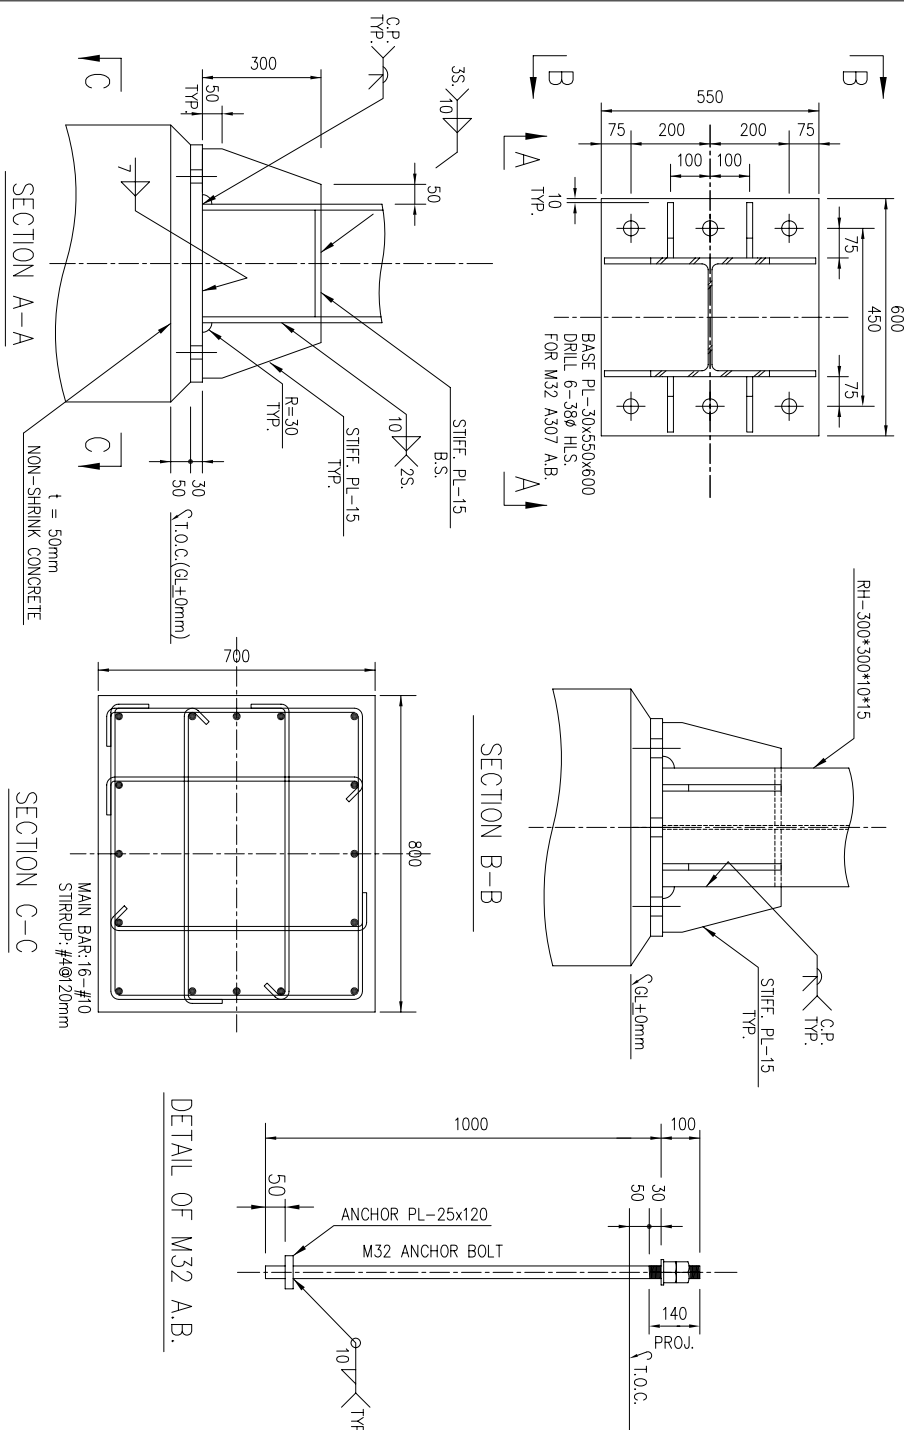

DET “4” 接合詳圖

单位: mm

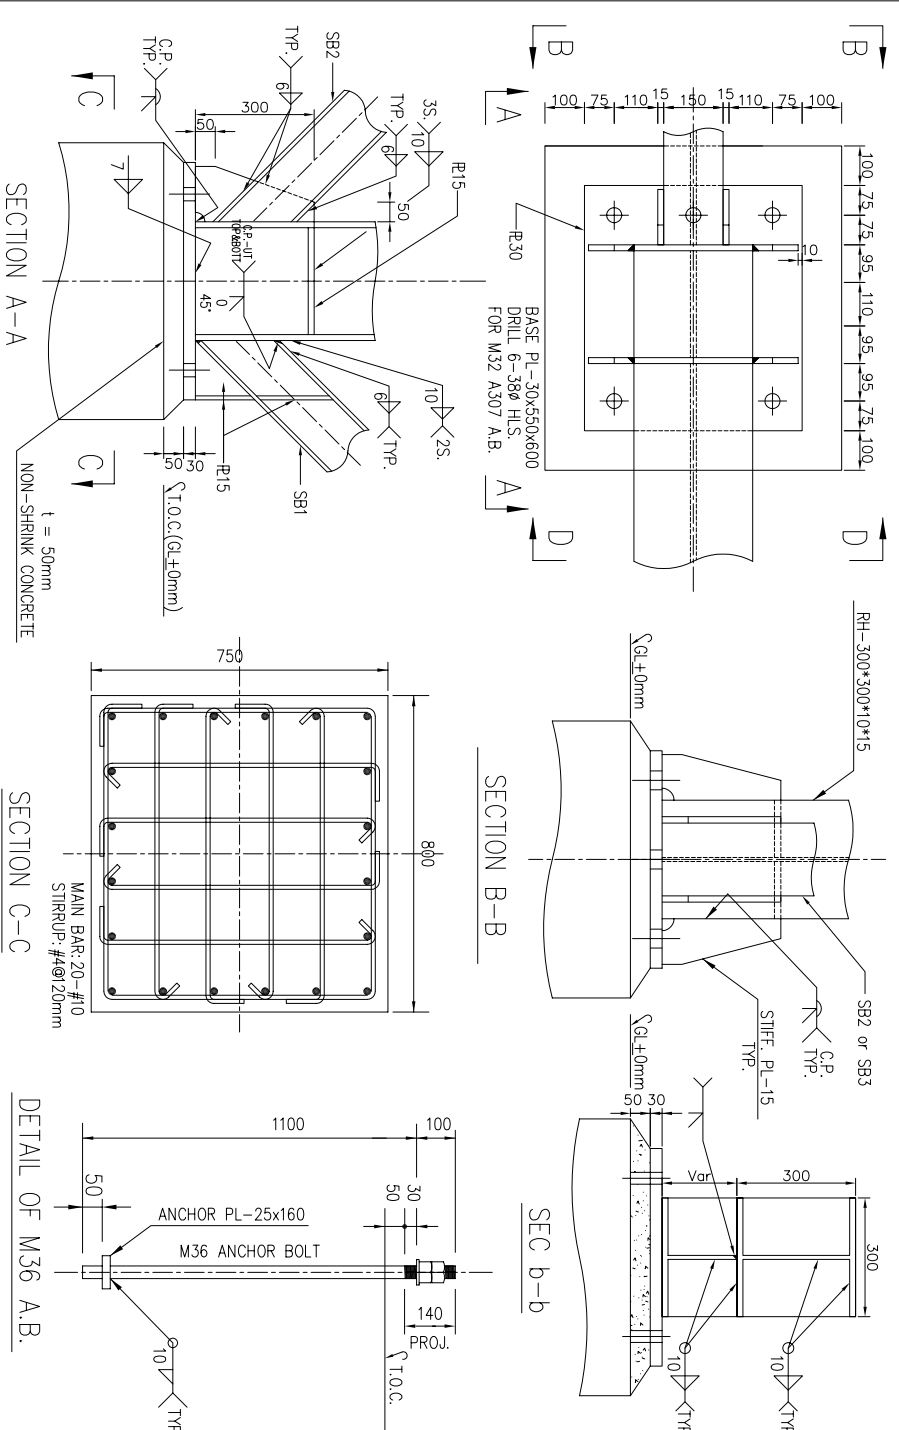

	D92-2	圖號	張數	竣工日期	工程編號	局長	技正	副局長	繪圖	設計	覆核	竣工圖	核准日期	副局長	技正	覆核	設計圖	圖名	工程名稱	設計單位	業主
